



## PREZYDENT MIASTA PŁOCKA

---

### **Zarządzenie Nr 1165/2019 Prezydenta Miasta Płocka z dnia 30 grudnia 2019 roku**

w sprawie: wyrażenia zgody na obciążenie nieruchomości gruntowej stanowiącej własność Gminy – Miasto Płock, położonej w Płocku przy ul. Kaczmarek (obręb 8 – Śródmieście) oznaczonej jako działka nr 499/10 i działka nr 499/30 odpłatną służebnością przesyłu na czas nieoznaczony.

Na podstawie art. 30 ust. 2 pkt 3 ustawy z dnia 8 marca 1990 roku o samorządzie gminnym (t.j. Dz. U. z 2019r. poz. 506, poz. 1309, poz. 1571, poz. 1696, poz. 1815), art. 13 ust. 1 ustawy z dnia 21 sierpnia 1997 roku o gospodarce nieruchomościami (t.j. Dz. U. z 2018 r. poz. 2204, poz. 2348; z 2019 r. poz. 270, poz. 492, poz. 801, poz. 1309, poz. 1589, poz. 1716, poz. 1924, poz. 2020) oraz art. 305<sup>1</sup> Kodeksu Cywilnego w związku z § 7 Uchwały Rady Miasta Płocka Nr 52/V/07 z dnia 30 stycznia 2007 roku w sprawie ustalenia zasad nabywania oraz zbywania, zamiany, obciążania i wydzierżawiania przez Gminę Płock nieruchomości będących jej własnością na okres powyżej trzech lat, zmienionej Uchwałą Nr 236/XVI/2011 Rady Miasta Płocka z dnia 25 października 2011 r. oraz Uchwałą Nr 586/XXXIII/2017 Rady Miasta Płocka z dnia 27 czerwca 2017 r., Prezydent Miasta Płocka zarządza co następuje:

#### § 1

Wyraża się zgodę na obciążenie nieruchomości gruntowej położonej w Płocku przy ul. Kaczmarek (obręb 8 – Śródmieście) oznaczonej jako działka nr 499/10 o pow. 516 m<sup>2</sup> i działka nr 499/30 o pow. 1499 m<sup>2</sup> stanowiącej własność Gminy – Miasto Płock, objętej księgą wieczystą KW PL1P/00135766/7 odpłatną służebnością przesyłu na czas nieoznaczony na rzecz Energa - Operator S. A. z siedzibą w Gdańsku polegającą na znoszeniu istnienia posadowionej na ww. nieruchomości elektroenergetycznej linii kablowej nN 0,4 kV oraz korzystania i eksploatacji tego urządzenia zgodnie z przeznaczeniem. W ramach służebności przedsiębiorca ma prawo do korzystania z nieruchomości obciążonej, polegające na swobodnym dostępie do urządzenia w celu przeprowadzenia prac związanych z ich eksploatacją, konserwacją, remontem, modernizacją, przebudową i usuwaniem awarii, z prawem wejścia i wjazdu na teren odpowiednim sprzętem, po uprzednim pisemnym powiadomieniu właściciela nieruchomości, w sposób jak najmniej uciążliwy z zaznaczeniem, że wykonywanie służebności ograniczać się będzie do części działki nr 499/10 o pow. 9 m<sup>2</sup> i części działki nr 499/30 o pow. 4 m<sup>2</sup> (zgodnie z załącznikiem mapowym).

#### § 2

Wykonanie Zarządzenia powierza się Zastępcy Prezydenta Miasta Płocka ds. Komunalnych.

#### § 3

Zarządzenie wchodzi w życie z dniem podpisania.

Prezydent Miasta Płocka

/-/ Andrzej Nowakowski

Zatwierdzenie Nr 166/2019  
z dnia 30 grudnia 2019 r.

USŁUGI GEODEZYJNE  
Katarzyna Kujawska  
09-230 Bielsk, Chabrowa 42  
NIP 776-124-89-35, region 140661888  
tel. 734-454-994


woj. 14-mazowiec  
powiat 1462-m. Pk  
Jed. ewid. 146201\_1 m. Pk  
obręb nr 0008 ŚRÓDMIEŚCIE  
działka nr 499/31, ul. Kaczmarskiej

### GEODEZYJNA INWENTARYZACJA POWYKONAWCZA KABLOWEGO PRZYŁĄCZA SIECI ENERGETYCZNEJ EI

SKALA 1:500

fragm. mapy numerycznej ark. nr. 7.180.09.05.2.3  
Układ współrzędnych 2000/7  
Układ wysokości kronsztadt 60  
nr ewid. zgłoszenia WGD-I.6640.541.2018  
pomiar wyk. 30-05-2018r.  
Wykonano zgodnie z projektem zagospodarowania terenu  
i zgłoszeniem nr WRM-IV.6743.1.40.2017.MJ z dnia  
20.09.2017

L. ks.rob.110/2018  
wykonawca  
GEODETA UPRAWNIENY  
Wojciech Kujawski  
upr. nr. 16765

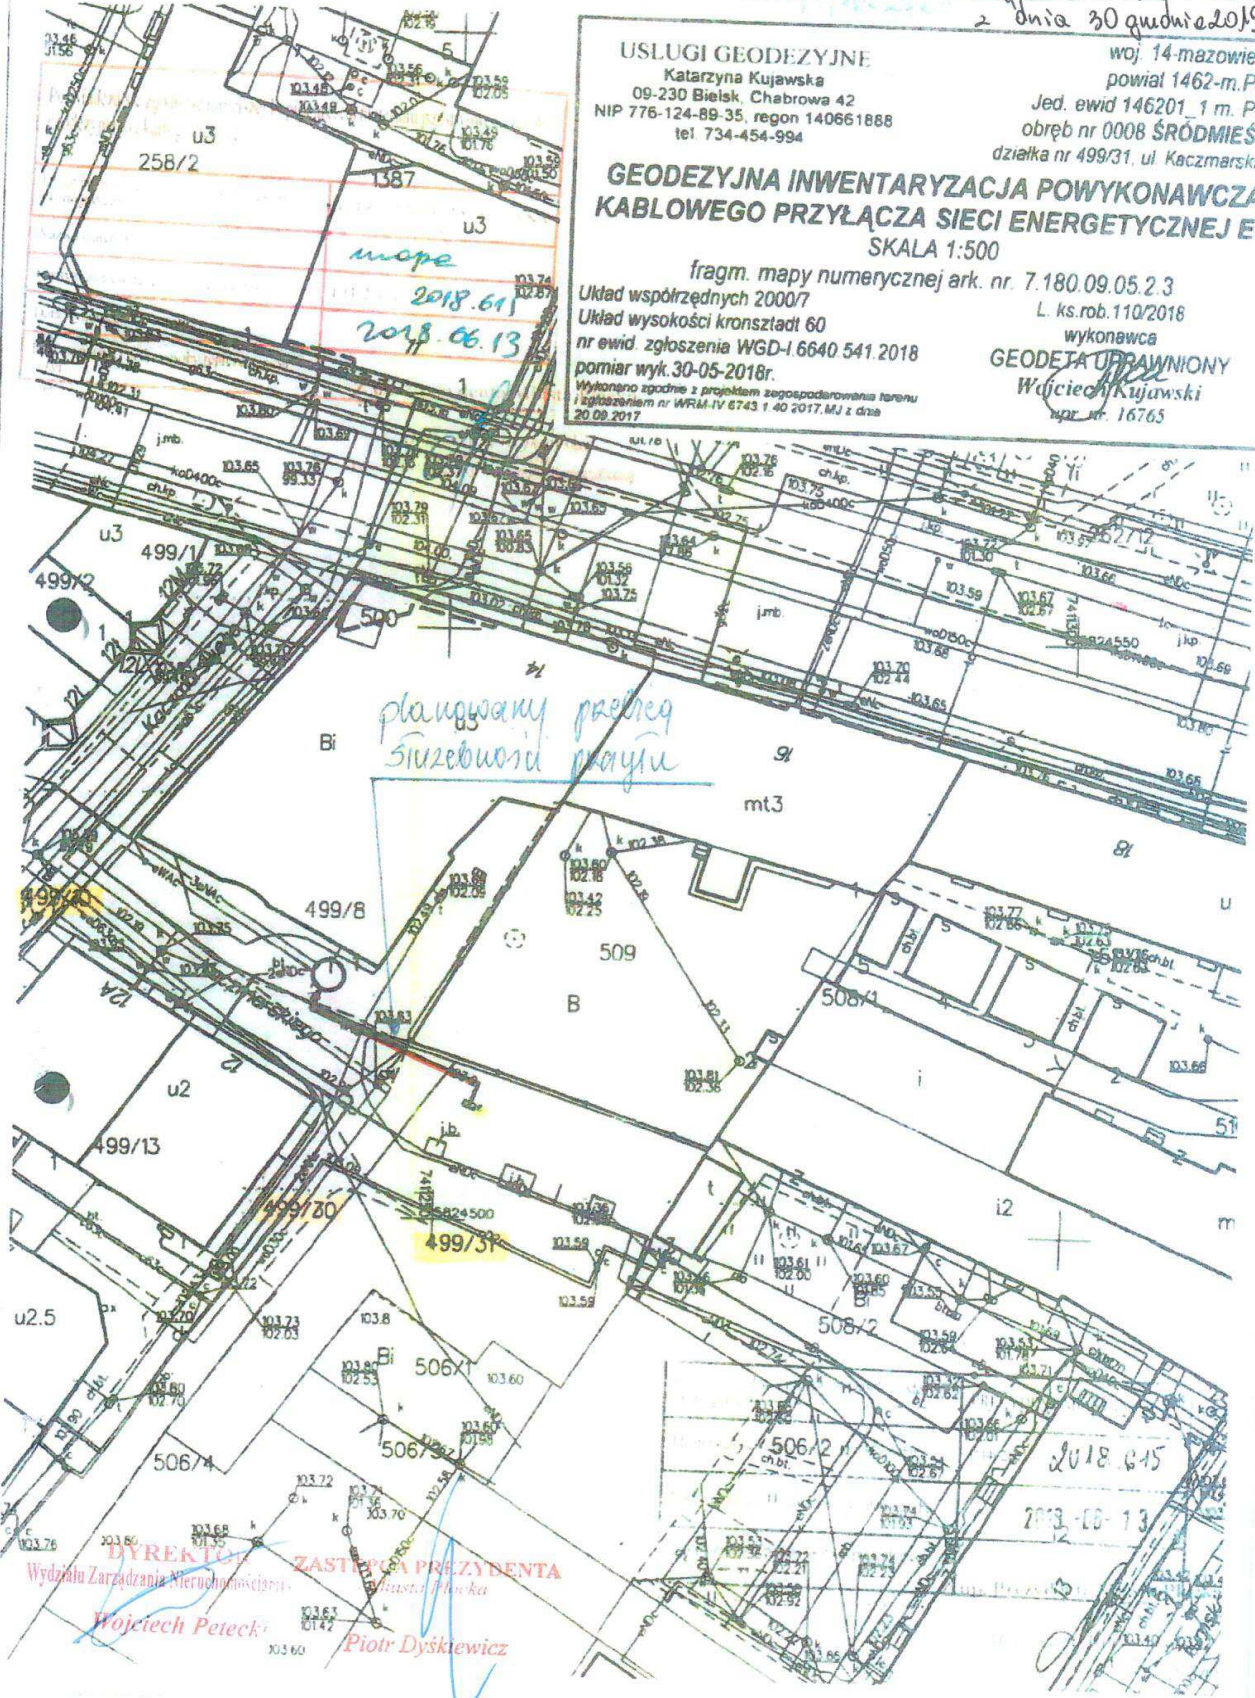

**DYREKTOR**  
Wydziału Zarządzania Nieruchomościami  
**Wojciech Petecki**

**ZASTĘPCA PREZYDENTA**  
**Piotr Dyśkiewicz**