



## PREZYDENT MIASTA PŁOCKA

---

### **Zarządzenie Nr 4554/2018 Prezydenta Miasta Płocka z dnia 13 września 2018 roku**

w sprawie wyrażenia zgody na obciążenie nieruchomości gruntowej stanowiącej własność Gminy – Miasto Płock, oznaczonej jako część działki nr 499/10 i część działki nr 499/30 położonej w Płocku przy ul. Kaczmarckiego (obręb 8 – Śródmieście ) objętej księgą wieczystą nr PL1P/00064946/4 odpłatną służebnością przesyłu na czas nieoznaczony.

Na podstawie art. 30 ust. 2 pkt 3 ustawy z dnia 8 marca 1990 roku o samorządzie gminnym (t.j. Dz. U. z 2018 r. poz. 994, poz. 1000, poz. 1349, poz. 1432), art. 13 ust. 1 ustawy z dnia 21 sierpnia 1997 roku o gospodarce nieruchomościami (t.j. Dz. U. z 2018 r. poz. 121, poz. 50, poz. 650, poz. 1000, poz. 1089, poz. 1496) oraz art. 305<sup>1</sup> Kodeksu Cywilnego w związku z § 7 Uchwały Rady Miasta Płocka Nr 52/V/07 z dnia 30 stycznia 2007 roku w sprawie ustalenia zasad nabywania oraz zbywania, zamiany, obciążania i wydzierżawiania przez Gminę Płock nieruchomości będących jej własnością na okres powyżej trzech lat, zmienionej Uchwałą Nr 236/XVI/2011 Rady Miasta Płocka z dnia 25 października 2011 r. oraz Uchwałą Nr 586/XXXIII/2017 Rady Miasta Płocka z dnia 27 czerwca 2017 r., Prezydent Miasta Płocka zarządza co następuje:

#### § 1

Wyraża się zgodę na obciążenie nieruchomości gruntowej położonej w Płocku przy ul. Kaczmarckiego (obręb 8 – Śródmieście, zgodnie z załącznikiem mapowym) oznaczonej jako część działki numer 499/10 o pow. 12 m<sup>2</sup> i część działki nr 499/30 o pow. 27 m<sup>2</sup> stanowiącej własność Gminy – Miasto Płock, objętej księgą wieczystą nr PL1P/00064946/4 odpłatną służebnością przesyłu na czas nieoznaczony na rzecz Energa Operator S. A. z siedzibą w Gdańsku polegającą na znoszeniu istnienia posadowionych na ww. nieruchomości gruntowej kablowych linii elektroenergetycznych nN 0,4 kV wraz ze złączem kablowo -pomiarowym oraz korzystania i eksploatacji tych urządzeń zgodnie z przeznaczeniem. W ramach służebności przedsiębiorca ma prawo do korzystania z nieruchomości obciążonej, polegające na swobodnym dostępie do urządzeń w celu przeprowadzenia prac związanych z ich eksploatacją, konserwacją, remontem, modernizacją, przebudową i usuwaniem awarii, z prawem wejścia i wjazdu na teren odpowiednim sprzętem, po uprzednim pisemnym powiadomieniu właściciela nieruchomości, w sposób jak najmniej uciążliwy.

#### § 2


Wykonanie zarządzenia powierza się Zastępcy Prezydenta Miasta Płocka ds. Komunalnych.

#### § 3

Zarządzenie wchodzi w życie z dniem podpisania.

Prezydent Miasta Płocka

/-/ Andrzej Nowakowski

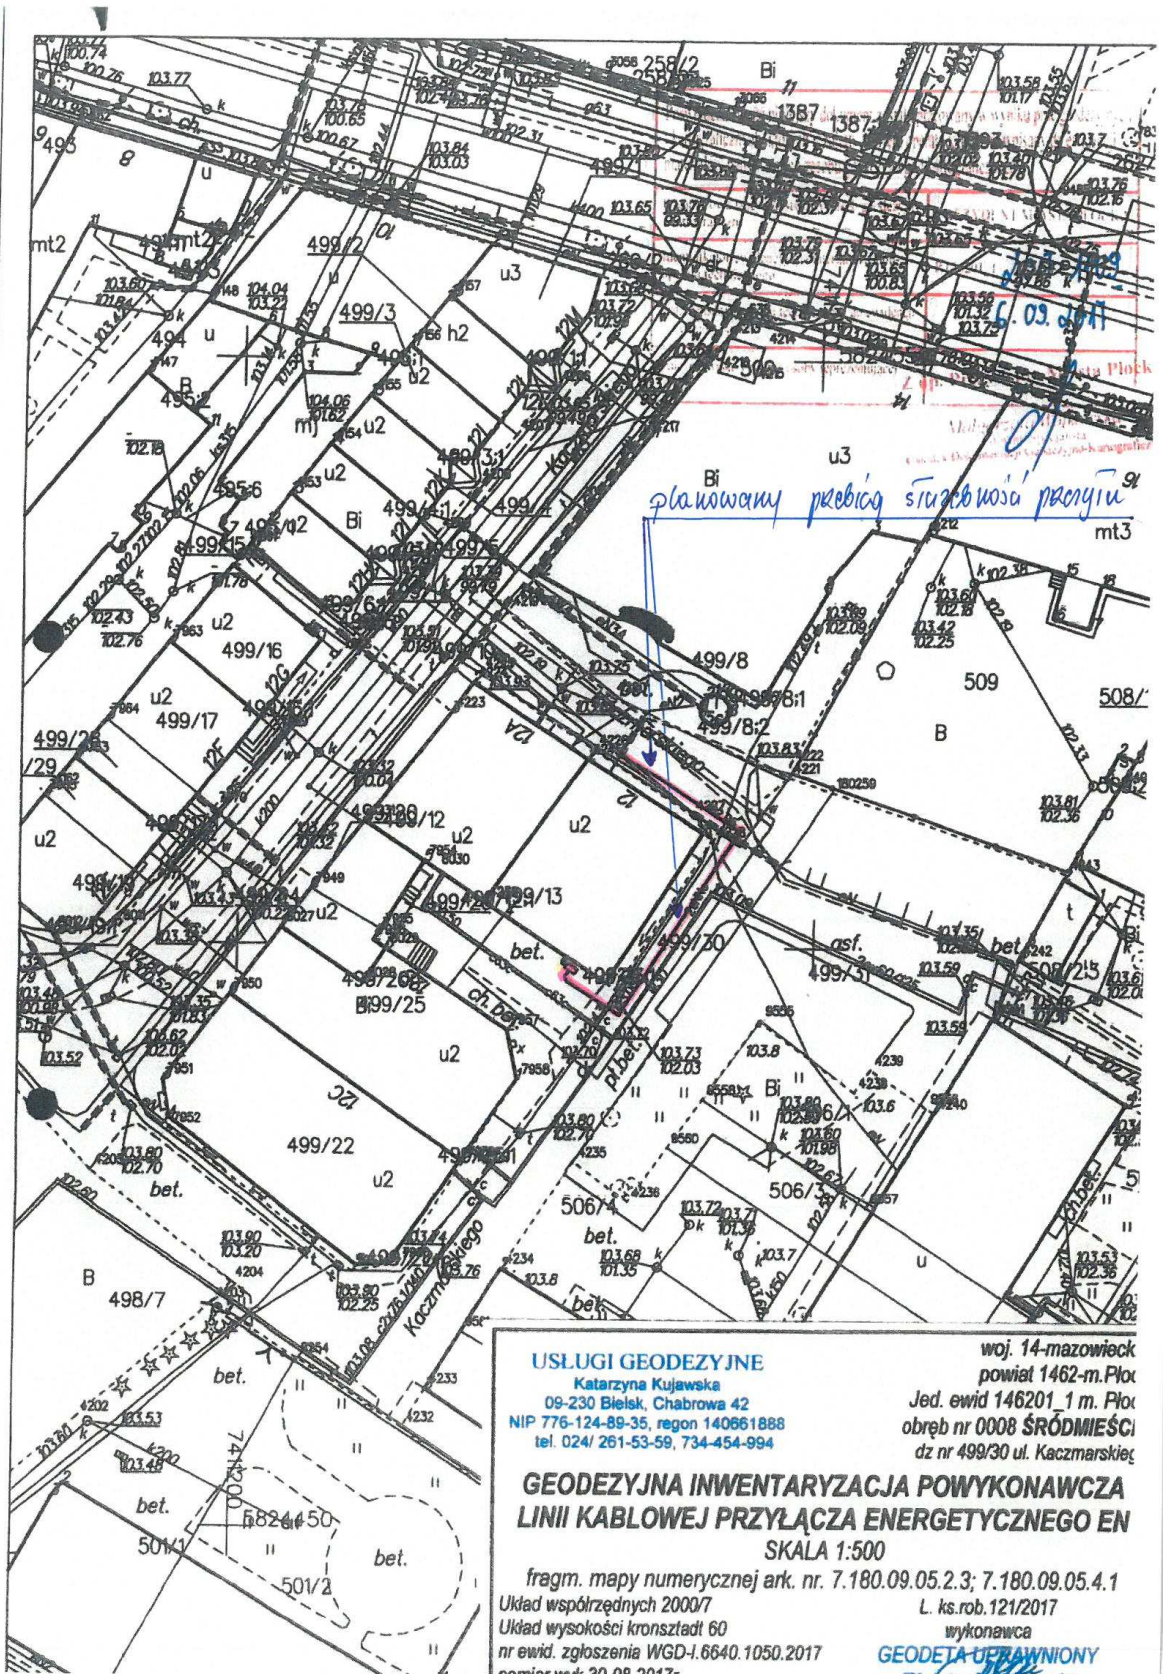

**USŁUGI GEODEZYJNE**  
 Katarzyna Kujawska  
 09-230 Bieleś, Chabrowa 42  
 NIP 776-124-89-35, region 140861888  
 tel. 024/ 261-53-59, 734-454-994

woj. 14-mazowieck  
 powiat 1462-m.Płoc  
 Jed. ewid 146201\_1 m. Płoc  
 obręb nr 0008 ŚRÓDMIEŚCI  
 dz nr 499/30 ul. Kaczmarzkię

**GEODEZYJNA INWENTARYZACJA POWYKONAWCZA  
 LINII KABLOWEJ PRZYŁĄCZA ENERGETYCZNEGO EN**  
 SKALA 1:500

fragm. mapy numerycznej ark. nr. 7.180.09.05.2.3; 7.180.09.05.4.1  
 Układ współrzędnych 2000/7  
 Układ wysokości kronsztadt 60  
 nr ewid. zgłoszenia WGD-1.6640.1050.2017  
 pomiar wyk. 30-NR-2017r

L. ks.rob.121/2017  
 wykonawca  
**GEODETA OPAWNIONY**  
 Walski