Załącznik nr 3 - opis wiat przystankowych

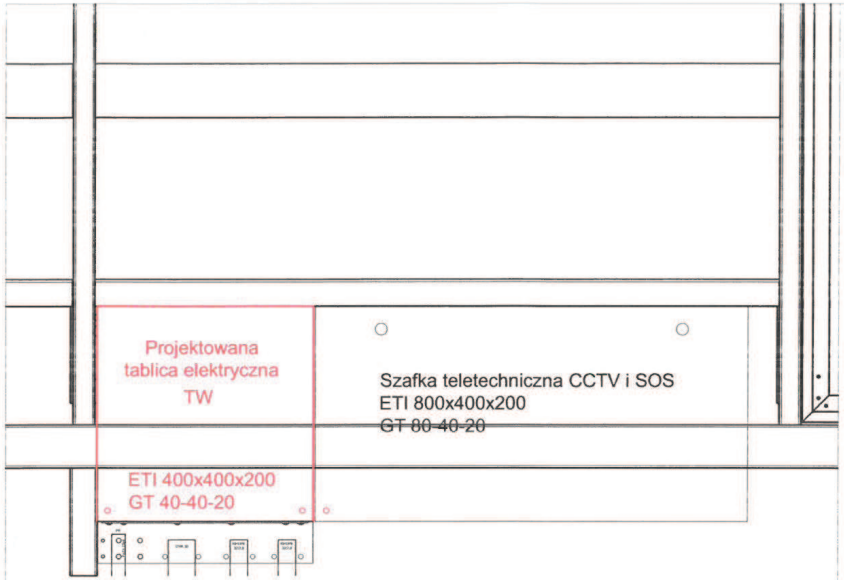

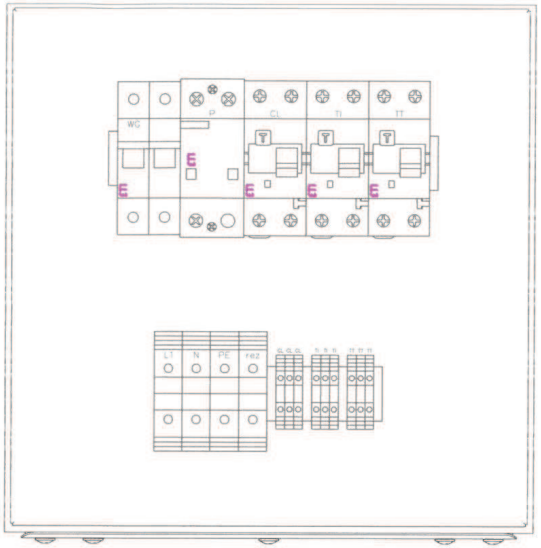

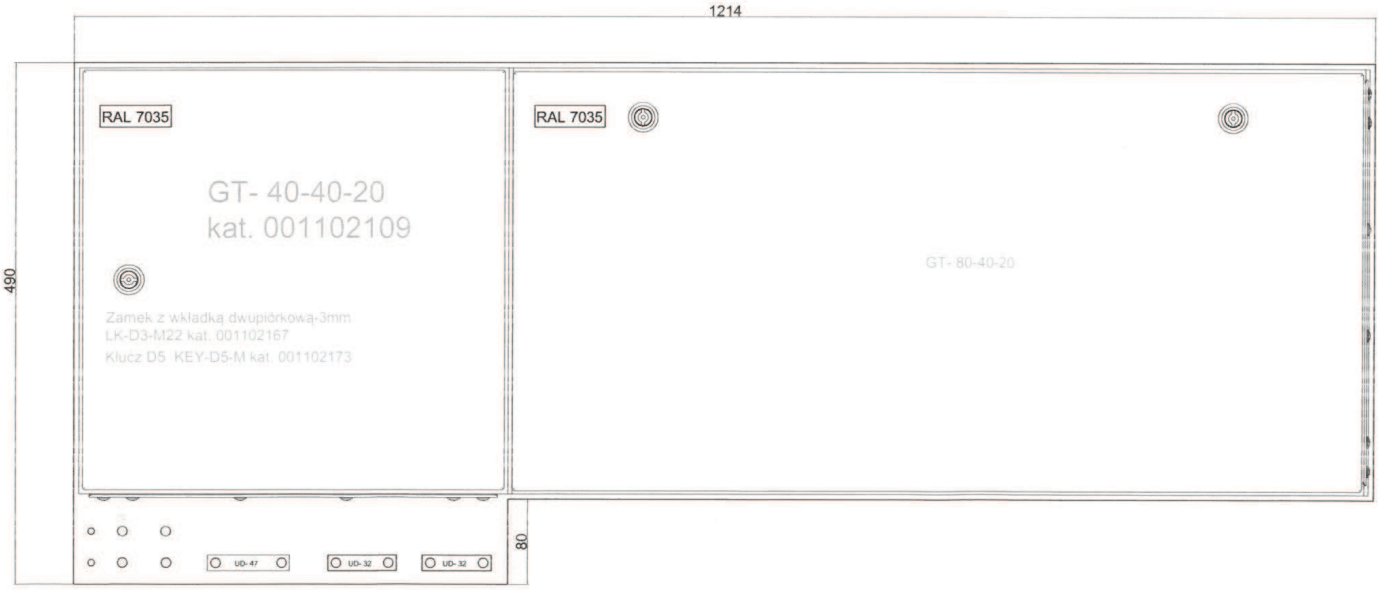

DOKUMENTACJA POWYKONAWCZA

Przedsiębiorstwo Usługowo-Handlowe
"TRANSPOL"
Andrzej Krzyżański
09-402 Płock, ul. Żwirki i Wigury Nr 11A
NIP 774-165-80-73, regon 610016486
tel. 24 367 32 00

elkobis.com.pl http://elkobis.com.pl/uchwyt-metalowy-ud/

tech. elektryk Lech Trojanowski

uprawnienia budowlane do kierowania robotami budowlanymi w specjalności instalacyjno-inżynieryjnej w zakresie sieci i instalacji elektrycznych nr ewid. 178/94

48.1 UCHWYT METALOWY UD

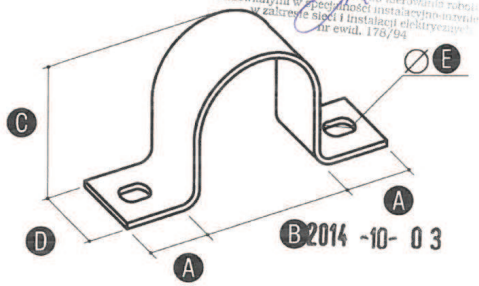

Służy do mocowania rur elektroinstalacyjnych, telekomunikacyjnych i sanitarnych: stalowych lub PCV. Dostępny w szerokiej gamie rozmiarów, ocynkowany lub lakierowany na dowolny kolor.

	Wymiary					
	A	B	C	D	E	TYP
48.1	15	16	14	15	5,5x8	UD-16
48.2	15	18,6	16	15	5,5x8	UD-18
48.3	15	20,4	18	15	5,5x8	UD-20
48.4	15	22,5	20	15	5,5x8	UD-22
48.5	15	28,3	26	15	5,5x8	UD-28
48.6	15	32	30	15	5,5x8	UD-32
48.7	15	37	35	15	5,5x8	UD-37
48.8	15	47	45	15	5,5x8	UD-47

Inwestor	Gmina Miasto Płock Pl. Stary Rynek 1 09-400 Płock	
Wykonawca generalny	WASKO Spółka Akcyjna ul. Berbeckiego 6 44-100 Gliwice tel. +48 32 33 25 500 fax. +48 32 33 25 505	
Jednostka projektowa	B-ART Piotr Bednarski ul. Królewiecka 23a 09-400 Płock tel. 24 361 91 31, 600 234 070 biurobart@home.pl	
Zadanie	„Instalacja systemu dynamicznej informacji pasażerskiej"	
Przystanek autobusowy	Wszystkie lokalizacje	001÷020
Tytuł rysunku	Tablica TW - widok	
Zespół autorski		Nr projektu B-ART PW/E1/001÷020/300/14
Projektant br. elektryczna br. teletechniczna	Roman Wołowiec upr. proj. nr MAZ/0457/ZOOE/06 upr. proj. nr DT-WBT/02398/02/U	Podpis
Opracowanie	Piotr Bednarski	Podpis
	Sebastian Kujawa	Podpis
Numer umowy	35/WIR-I/Z/2/2014	Wym. papieru A3 — Rewizja 0 1 2 3
Data	21.07.2014 r.	Skala 1:500 — Nr rys. E-04 — Str.